


■ Grundriss Kellergeschoss

Planunterlage wurde auf Grundlage von Bestandsplänen und Kontrollmaßen erstellt

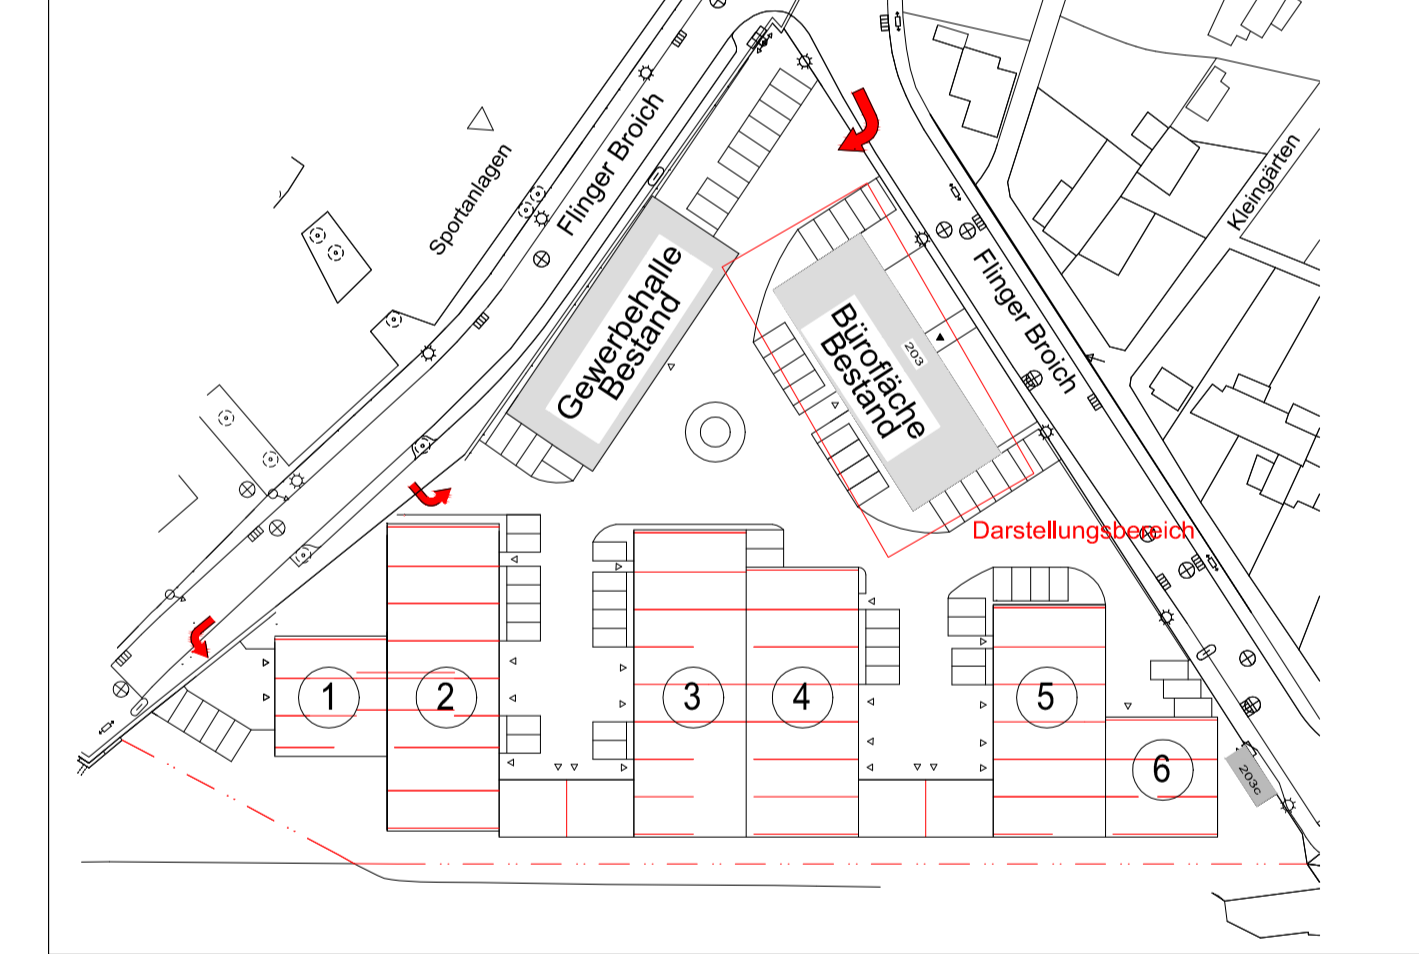

| index | datum | gez. | gep. | änderungen |
|-------|-------|------|------|------------|
| | | | | |

Verwaltungsgebäude

Bestehendes Verwaltungsgebäude
Flinger Bruch 203 in Düsseldorf

Michael Kesting
Königsallee 36
40212 Düsseldorf

datum freigabe erteilt

Grundriss Kellergeschoss

architekt

planconcept1
innovative architektur
planung
koordination
projektsteuerung
bauplanung gmbh

Venloer Str.188
41462 Neuss
fon: 02131 - 40 24 295
02131 - 51 21 747
fax: 02131 - 40 24 296
02131 - 51 21 757
email: info@planconcept1.de
www.planconcept1.de

| | | | | | |
|-------------------------|-------------------|-----------|---------------------|------------------------------|-------|
| projekt nr pc1100/11 | maßstab 1 : 50 | gez PS | datum 15.04.2013 | plan nr A-100-70.01.50.13 | ix -- |
|-------------------------|-------------------|-----------|---------------------|------------------------------|-------|

Blattgröße 1,15 x 0,66